


PFN K5 SP. Z O.O. VIP SP.K.
ul. LONDYŃSKA 27
03-921 WARSZAWA


Inwentaryzacja powykonawcza
ul. Kuflewska 5, Warszawa
Dz.ew. nr 85 obręb 4-10-06

KUFLEWSKA 5

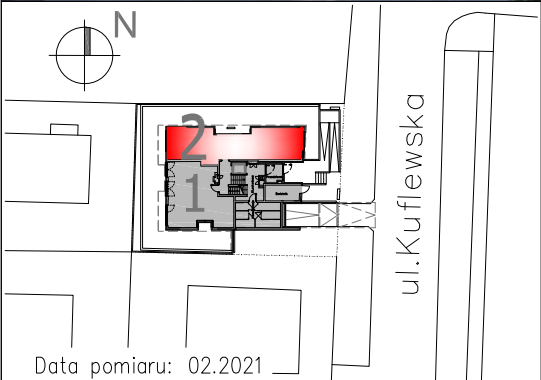

Data pomiaru: 02.2021

Typ lokalu	Mieszkalny	Kondygnacja	+1
Nr docelowy budynku	5	Nr porządkowy lokalu	2
Powierzchnia użytkowa lokalu wg. PN-ISO 9836		64,70 m ²	
I.p.	Rodzaj pomieszczenia	Powierzchnia użytkowa	
1	Hol	10,05 m ²	
2	Łazienka	4,02 m ²	
3	Salon + aneks kuch.	22,40 m ²	
4	Pokój	10,90 m ²	
5	Pokój	17,33 m ²	
Ogródek		102,32 m ²	

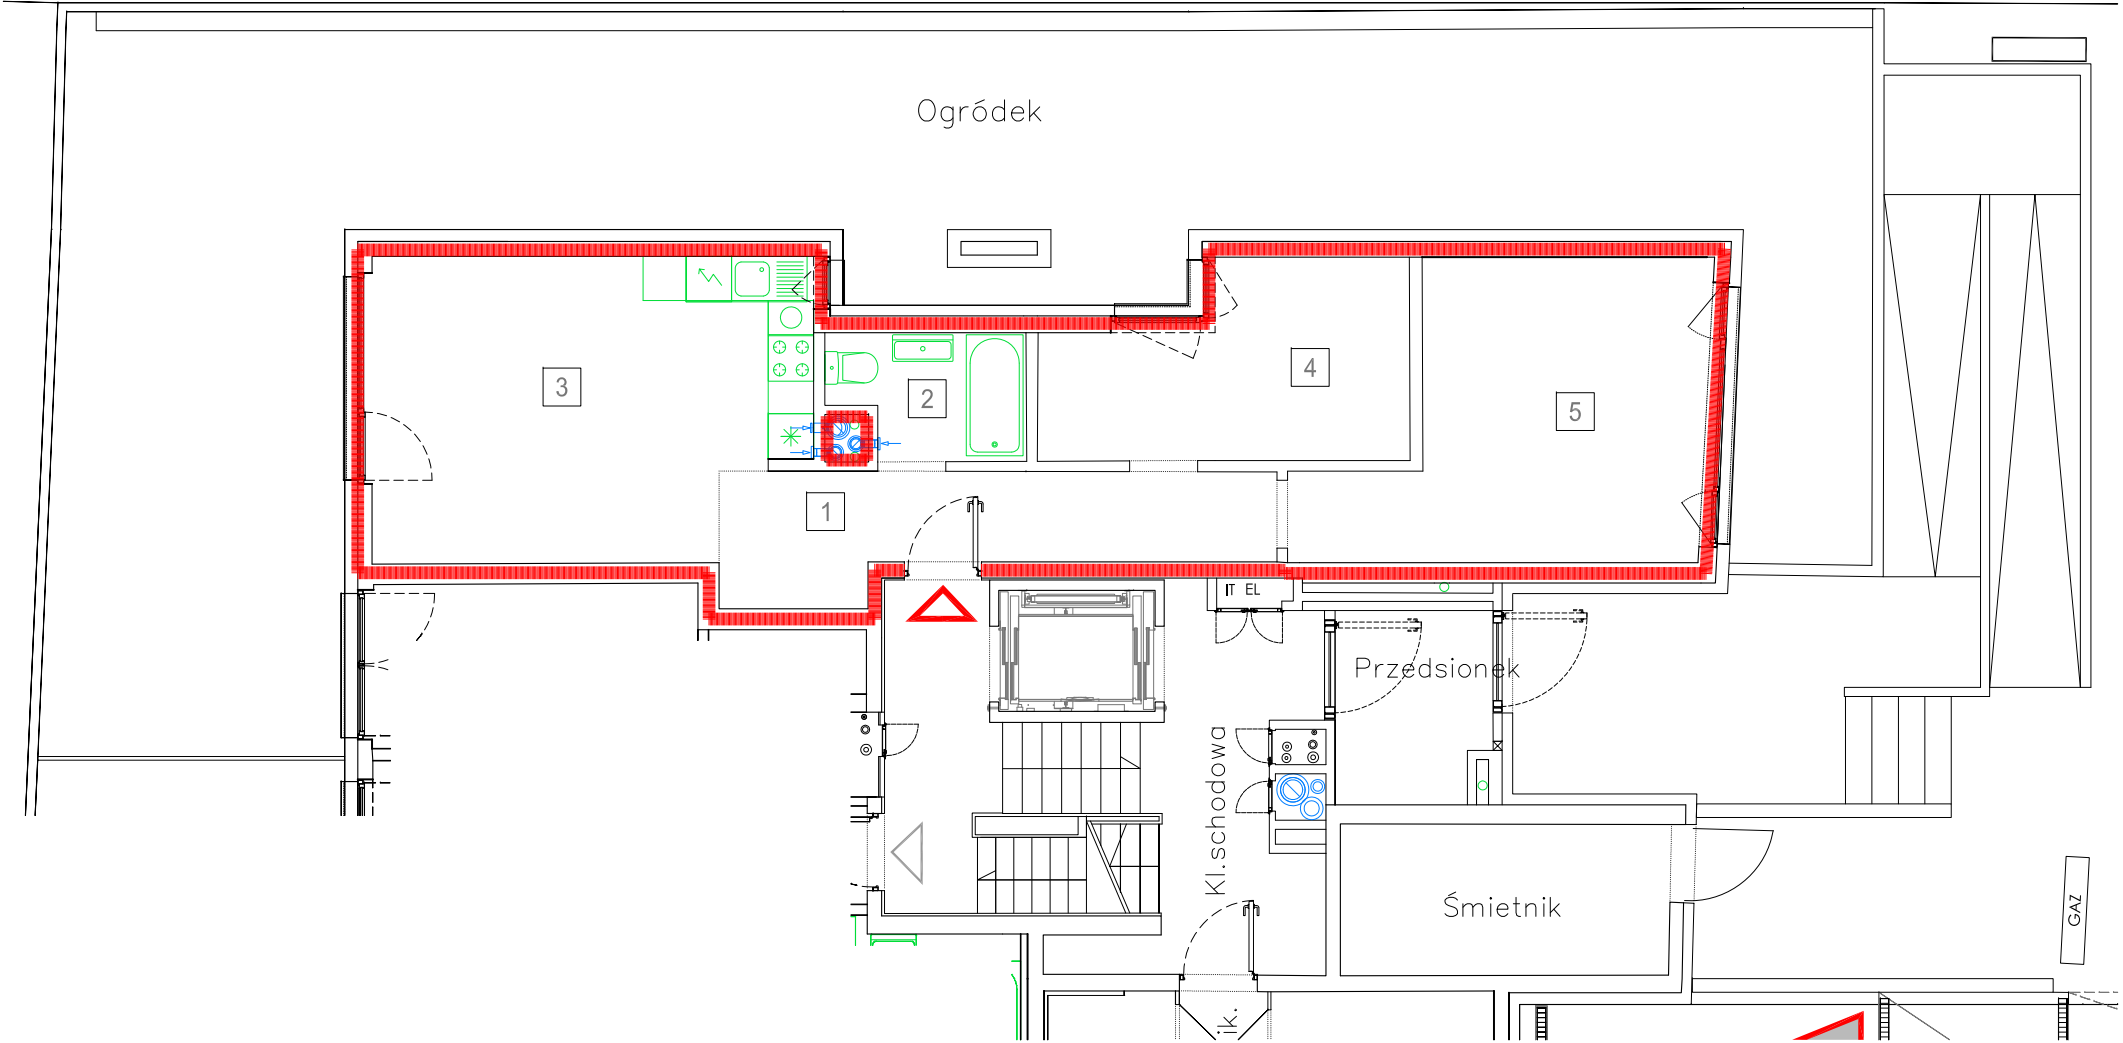

0 1m 2m 3m

Inwentaryzacja powykonawcza wykonana została zgodnie z zasadami określonymi w normie PN-ISO 9836 oraz z przepisami Rozporządzenia Ministra Transportu, Budownictwa i Gospodarki Morskiej w sprawie szczegółowego zakresu i formy projektu budowlanego z dnia 25 kwietnia 2012 r. zgodnie z art. 57 ust. 1a Prawa budowlanego. Pomiary wykonano z dokładnością ± 5 mm w świetle tynku, wymiary zaokrąglone zostały do 1 cm.