
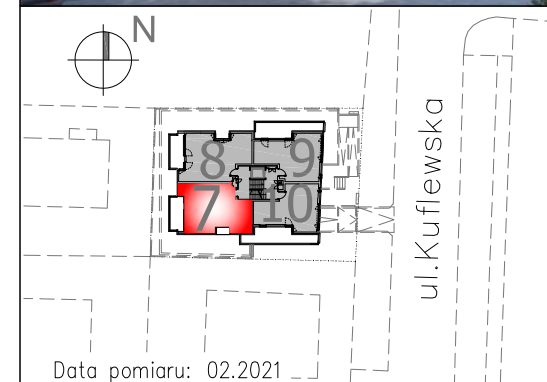


Inwentaryzacja powykonawcza
ul. Kuflewska 5, Warszawa
Dz.ew. nr 85 obręb 4-10-06

KUFLEWSKA 5

PFN K5 SP. Z O.O. VIP SP.K.
ul. LONDYŃSKA 27
03-921 WARSZAWA

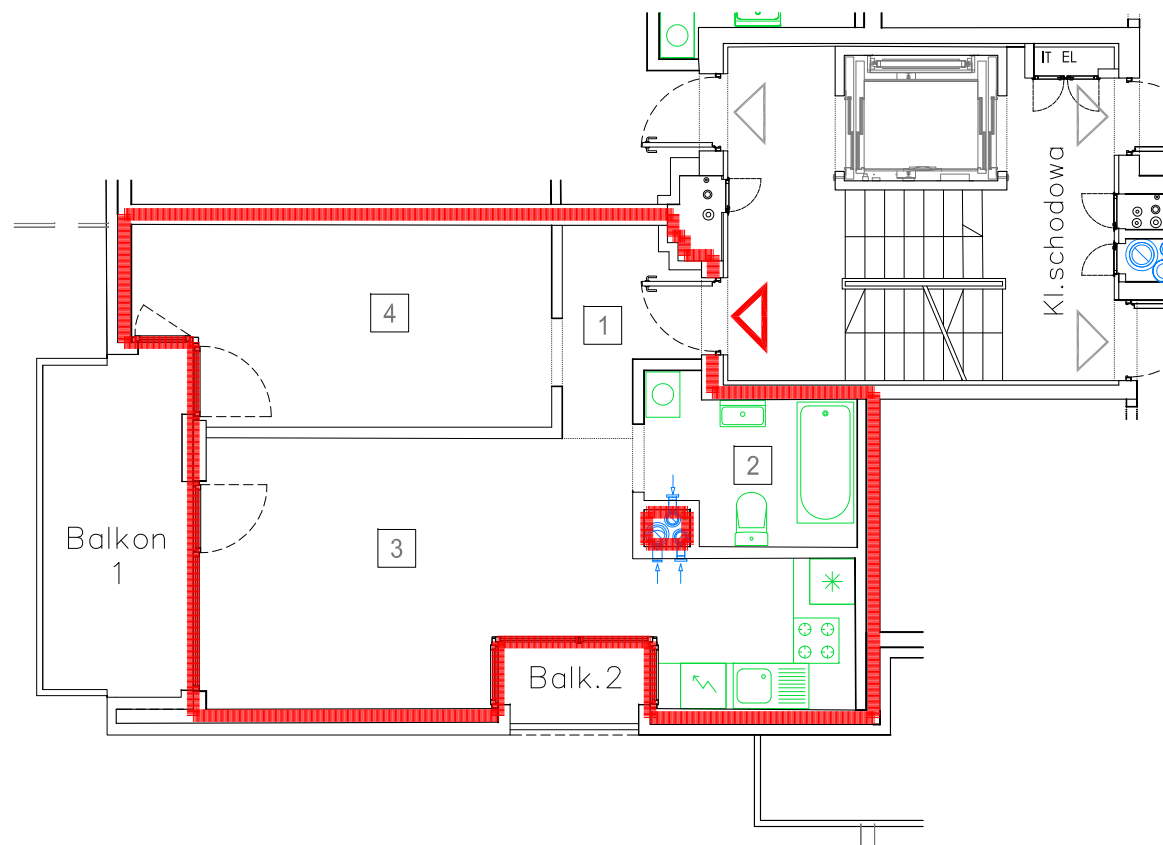

Data pomiaru: 02.2021

Typ lokalu	Mieszkalny	Kondygnacja	+3
Nr docelowy budynku	5	Nr porządkowy lokalu	7
Powierzchnia użytkowa lokalu wg. PN-ISO 9836		47,30 m ²	

I.p.	Rodzaj pomieszczenia	Powierzchnia użytkowa
1	Hol	3,93 m ²
2	Łazienka	5,34 m ²
3	Salon + aneks kuch.	24,22 m ²
4	Pokój	13,81 m ²
Balkon 1		8,78 m ²
Balkon 2		2,09 m ²

0 1m 2m 3m

Inwentaryzacja powykonawcza wykonana została zgodnie z zasadami określonymi w normie PN-ISO 9836 oraz z przepisami Rozporządzenia Ministra Transportu, Budownictwa i Gospodarki Morskiej w sprawie szczegółowego zakresu i formy projektu budowlanego z dnia 25 kwietnia 2012 r. zgodnie z art. 57 ust. 1a Prawa budowlanego. Pomiary wykonano z dokładnością ± 5 mm w świetle tynku, wymiary zaokrąglone zostały do 1 cm.